
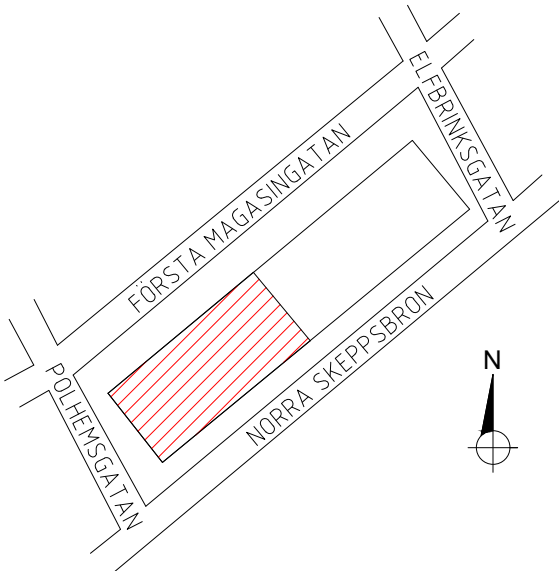



FÖRKLARINGAR

URSPRUNGSRITNING TILLHANDAHÅLLEN AV DIÖS.
RITAD AV FIRETECH. DATERAD 2017-11-01.

100% MÅTTRIKTIGHET KAN EJ GARANTERAS.
MÅTT BÖR DÄRMED KONTROLLERAS INNAN RITNINGEN
ANVÄNDS SOM UNDERLAG.

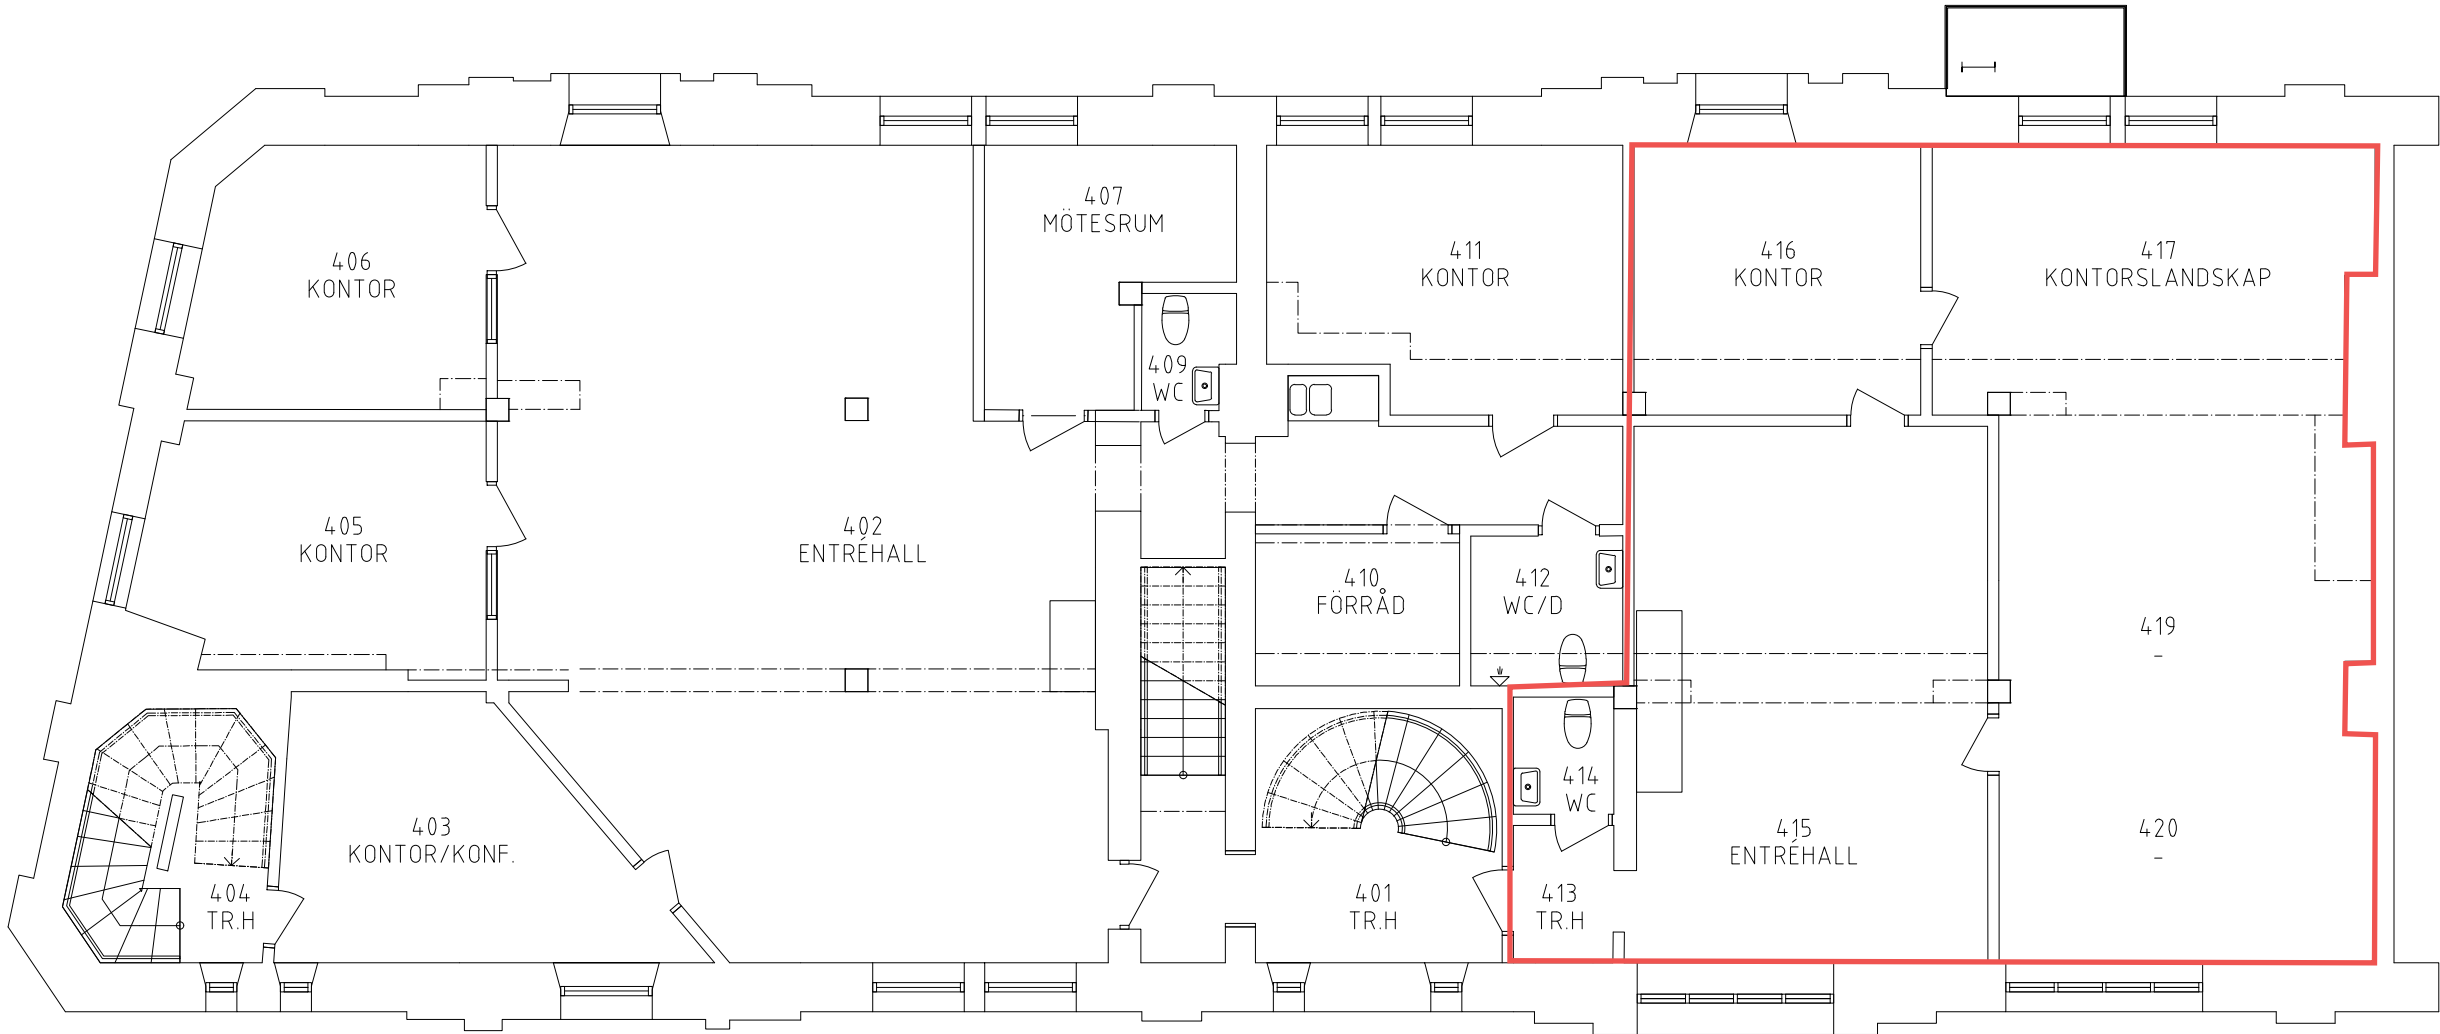

SKALA 1:100

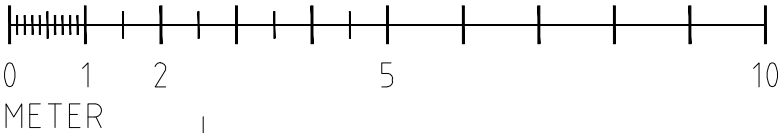

710901-A40-P05
710901-A40-P04
710901-A40-P03
710901-A40-P02
710901-A40-P01

RELATIONSHANDLING



PROJEKTNAMN OCH NUMMER



Vxl: 010-33 00 323 info@fsn.se www.fsn.se

KONSULET FIRE SAFETY NORDIC AB		
RITAD AV J. LÖFGREN	HANDLÄGGARE L. FRÄNSSON	ARBETSNUMMER 12526
ORT LULEÅ	DATUM 2017-11-01	SKALA A1 A3 1:100

A	.	REV. RELATIONSHANDLING	A.	2022-11-13
BET	ANT	REVIDERINGEN AVSER	SIGN	DATUM
FASTIGHET	ALDERHOLMEN 24:3			
ADRESS	GÄVLE			
PLAN 4				
2 TR.				
ÖVERSIKT				
PLANRITNING				
RITINGSNUMMER				BET
710901-A40-1-0400				BLAD